会签							
给水	建筑	电气	设备	道路	水工	景观	
排水	结构	仪表	暖通	桥梁	环卫	总体	

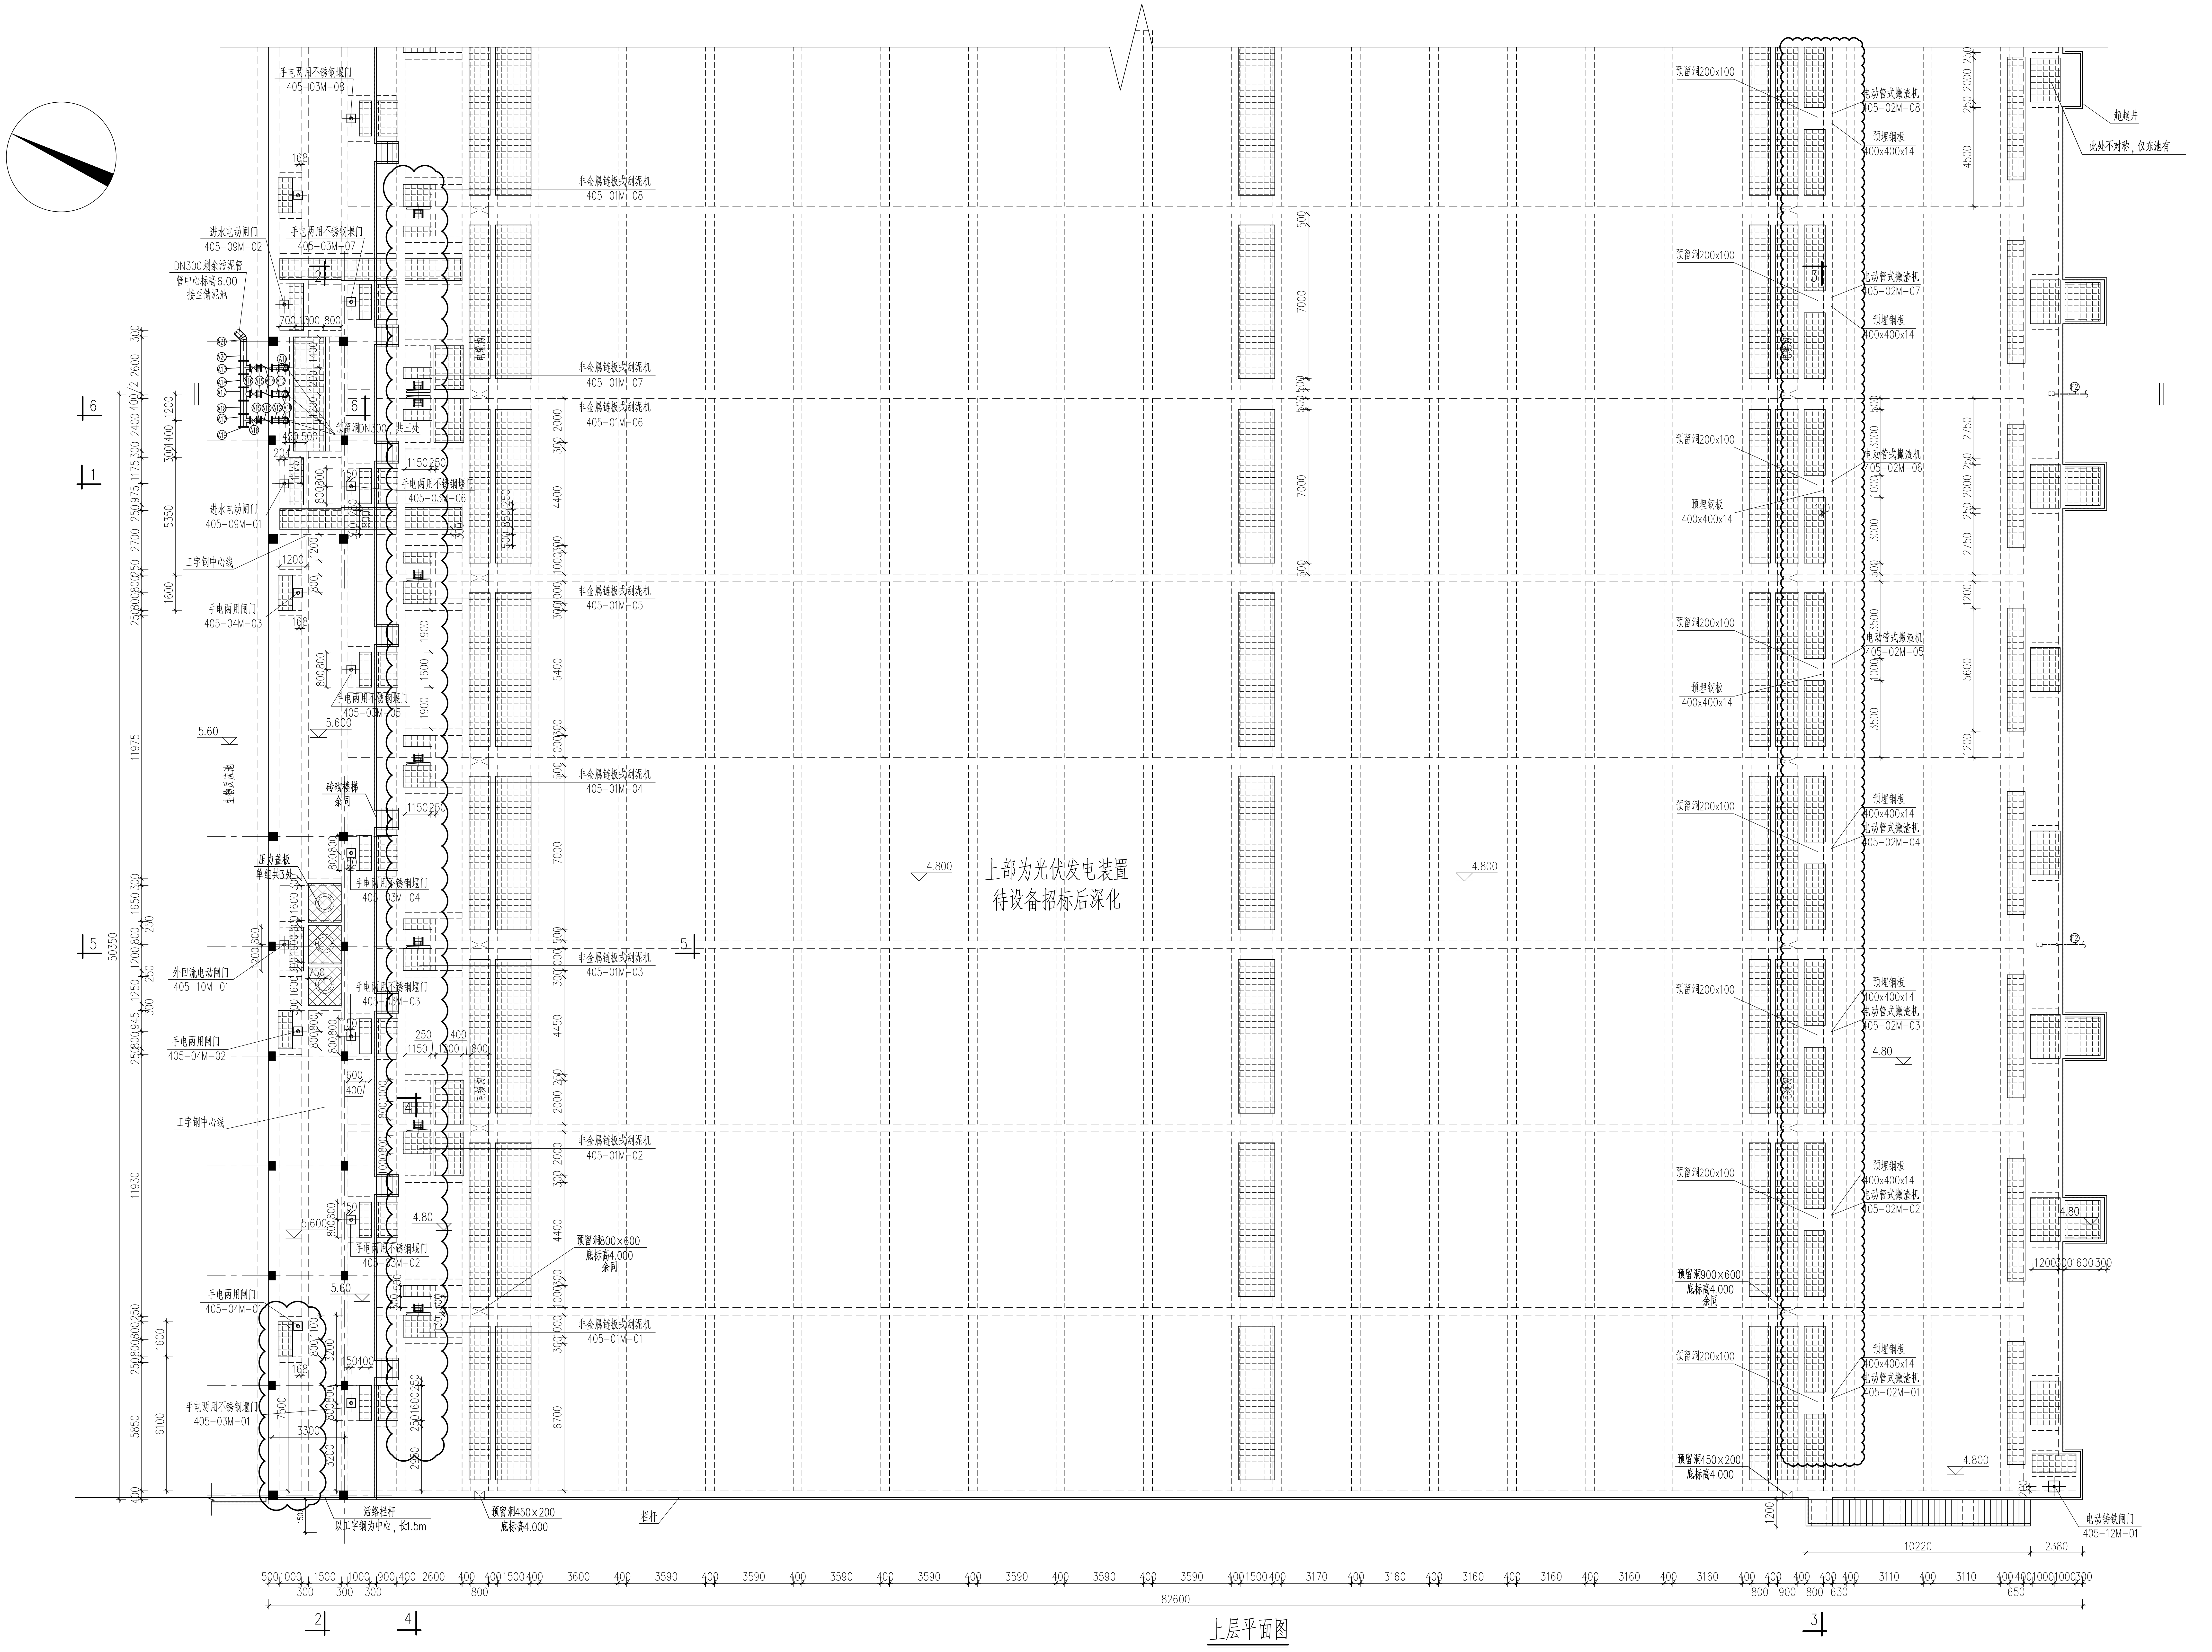
上部为光伏发电装置
待设备招标后深化
手电两用不锈钢堰门 405-03M-08
手电两用不锈钢堰门 405-03M-07
手电两用不锈钢堰门 405-03M-06
手电两用不锈钢堰门 405-03M-05
手电两用不锈钢堰门 405-03M-04
手电两用不锈钢堰门 405-03M-03
手电两用不锈钢堰门 405-03M-02
手电两用不锈钢堰门 405-03M-01
进水电动闸门 405-09M-02
进水电动闸门 405-09M-01
DN300剩余污泥管
管中心标高6.00
接至储泥池
预留洞DN300，共三处
工字钢中心线
手电两用闸门 405-04M-03
手电两用闸门 405-04M-02
手电两用闸门 405-04M-01
外回流电动闸门 405-10M-01
压力盖板
单组共3处
砖砌楼梯
余同
生物反应池
电缆沟
非金属链板式刮泥机 405-01M-08
非金属链板式刮泥机 405-01M-07
非金属链板式刮泥机 405-01M-06
非金属链板式刮泥机 405-01M-05
非金属链板式刮泥机 405-01M-04
非金属链板式刮泥机 405-01M-03
非金属链板式刮泥机 405-01M-02
非金属链板式刮泥机 405-01M-01
预留洞800×600
底标高4.000
余同
预留洞450×200
底标高4.000
活络栏杆
以工字钢为中心，长1.5m
栏杆
预留洞200x100
电动管式撇渣机 405-02M-08
电动管式撇渣机 405-02M-07
电动管式撇渣机 405-02M-06
电动管式撇渣机 405-02M-05
电动管式撇渣机 405-02M-04
电动管式撇渣机 405-02M-03
电动管式撇渣机 405-02M-02
电动管式撇渣机 405-02M-01
预埋钢板
400x400x14
预留洞900×600
底标高4.000
余同
超越井
此处不对称，仅东池有
电动铸铁闸门 405-12M-01
5.60
5.600
4.80
4.800
50350
82600
10220
2380
1
2
3
4
5
6

上层平面图

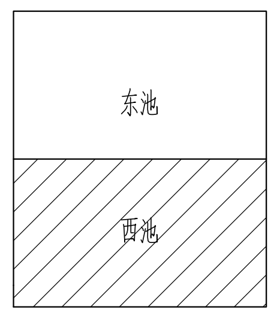

本工程共1座二沉池，分2组，
除超越井外，对称布置，本图所示为西池。

			校　核 CHECKED	蒋丽君		阶　段 STAGE	竣工图	
审　核 AGREED	曹晶		校　对 CHECKED	王蕾		专　业 SPECIALITY	排水	
设计负责人 CHIEF DESIGNER	蒋丽君		设　计 DESIGNED	任玉辉		比　例 SCALE	1:140	
专业负责人 SPECIALITY SPONSOR	蒋丽君		制　图 DRAWING			日　期 DATE	2023.08.20	

上海市政工程设计研究总院(集团)有限公司
SHANGHAI MUNICIPAL ENGINEERING DESIGN INSTITUTE (GROUP) CO., LTD.

上海奉贤西部污水处理有限公司四期建设工程

二沉池工艺设计图(一)

项目编号 PROJECT NO.	2022SH050SS
子项名称 SUB ITEM	二沉池
图　号 DRAWING NO.	DC405D-01竣
修 正 号 REV NO.	